Coupe longitudinale par l'Axe

Coupe au couple 4
Vue de l'AR

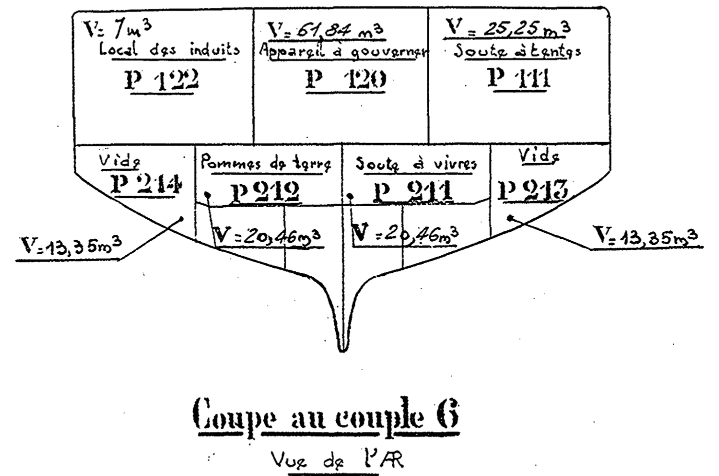

Coupe au couple 6
Vue de l'AR

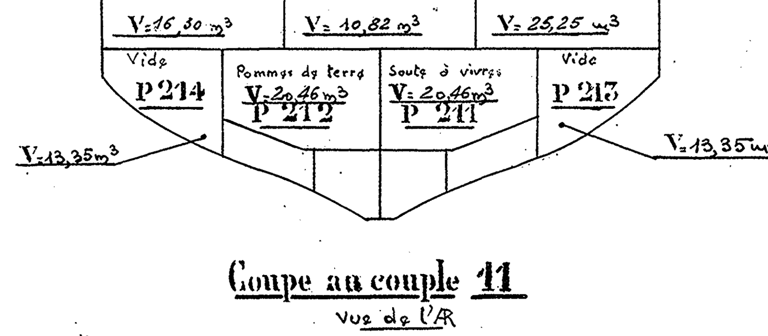

Coupe au couple 11
Vue de l'AR

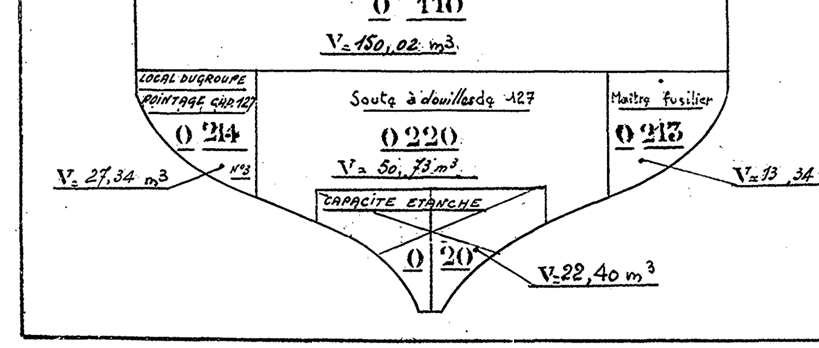

Coupe au couple 13
Vue de l'AR

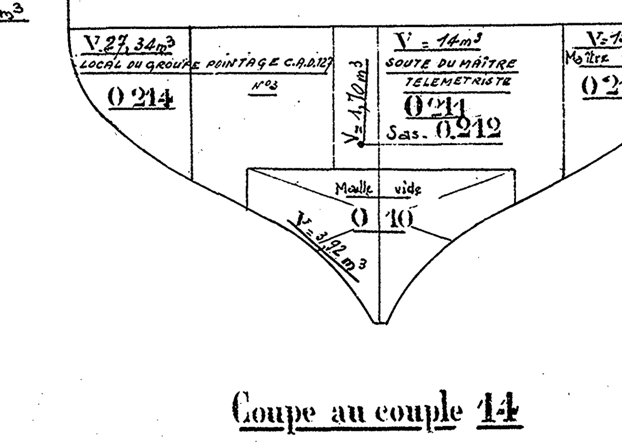

Coupe au couple 14
Vue de l'AR

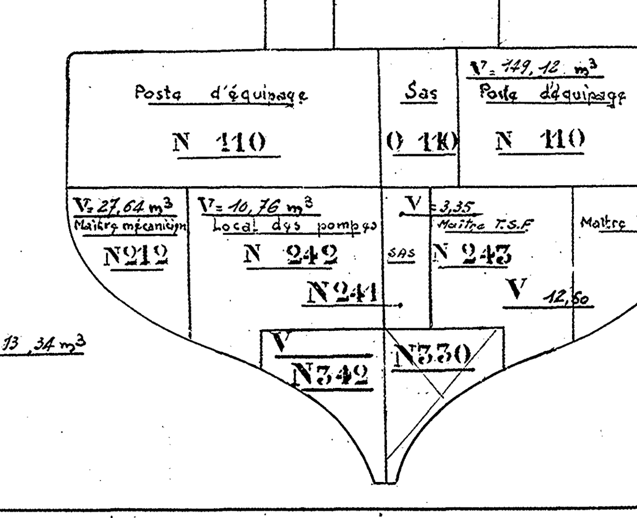

Coupe au couple 20
Vue de l'AR

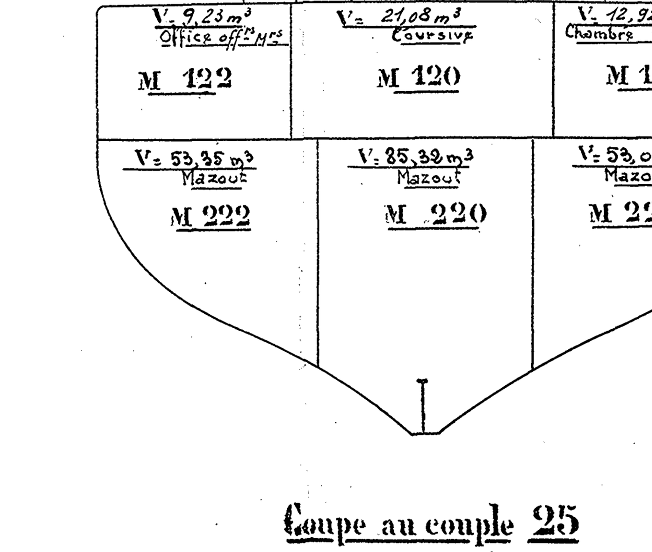

Coupe au couple 25
Vue de l'AR

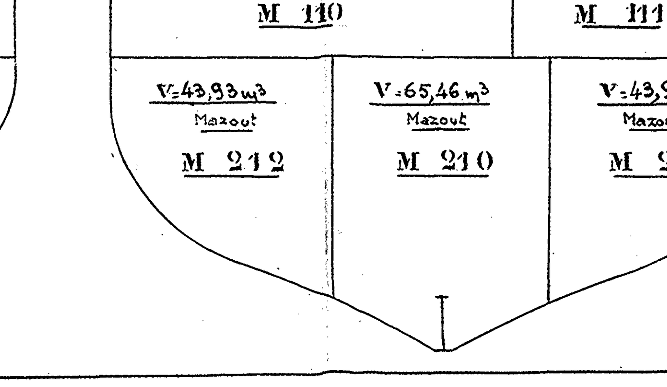

Coupe au couple 27
Vue de l'AR

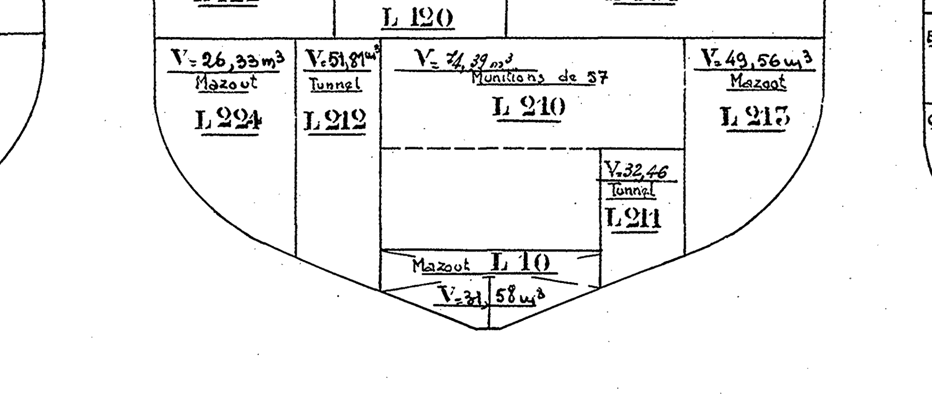

Coupe au couple 33
vue de l'AR

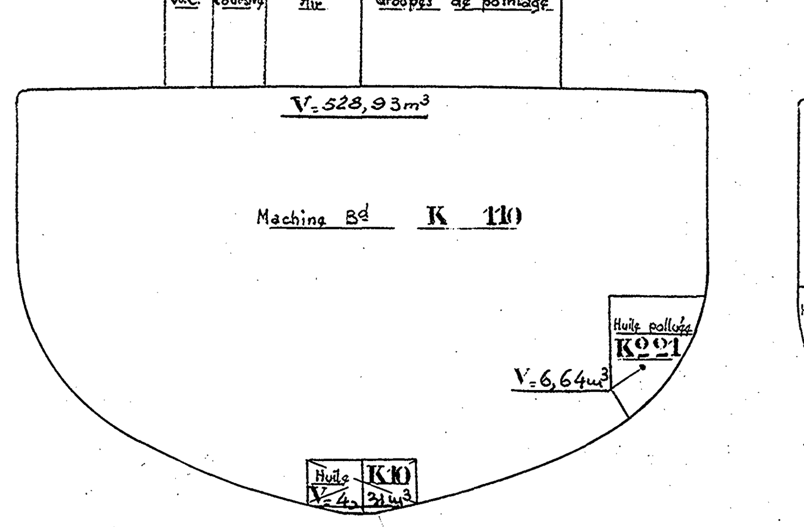

Coupe au couple 45
Vue de l'AR

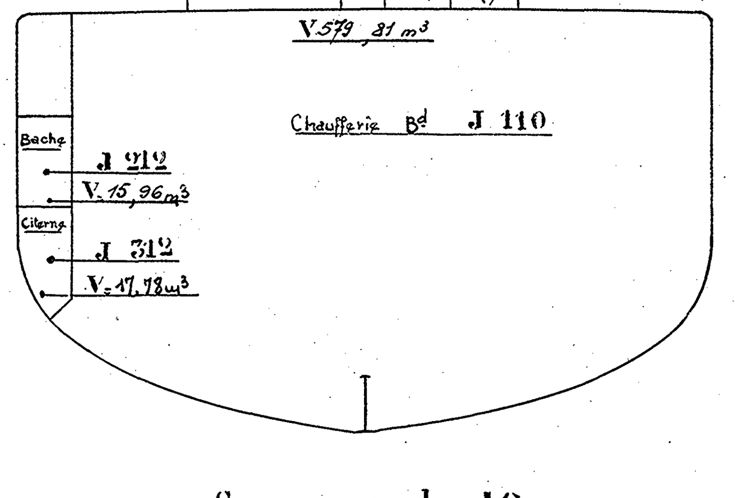

Coupe au couple 49
vue de l'AR

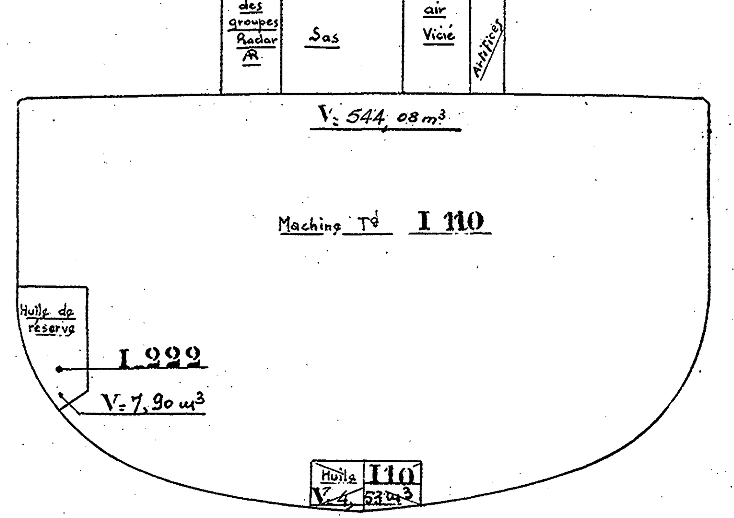

Coupe au couple 58
Vue de l'AR

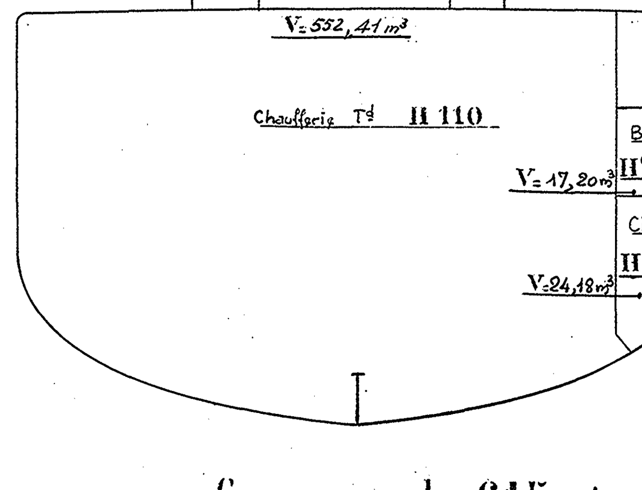

Coupe au couple 64,5 Vue de l'AR

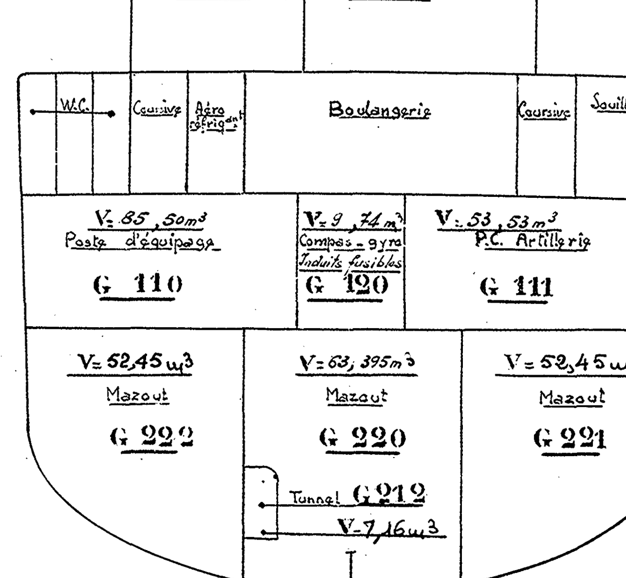

Coupe au couple 67,5 Vue de l'AR

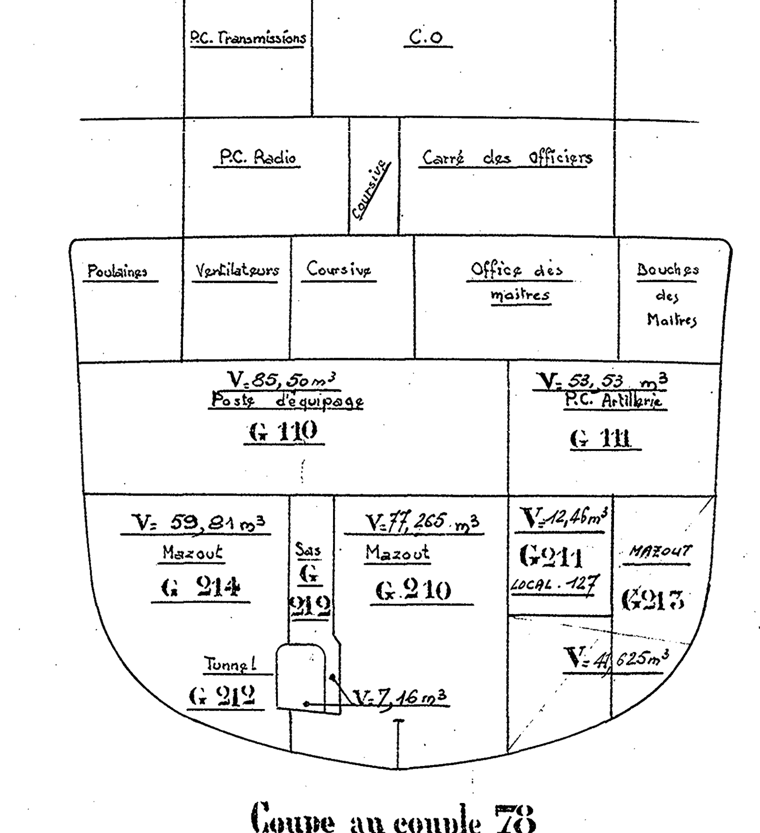

Coupe au couple 78
vue de l'AR

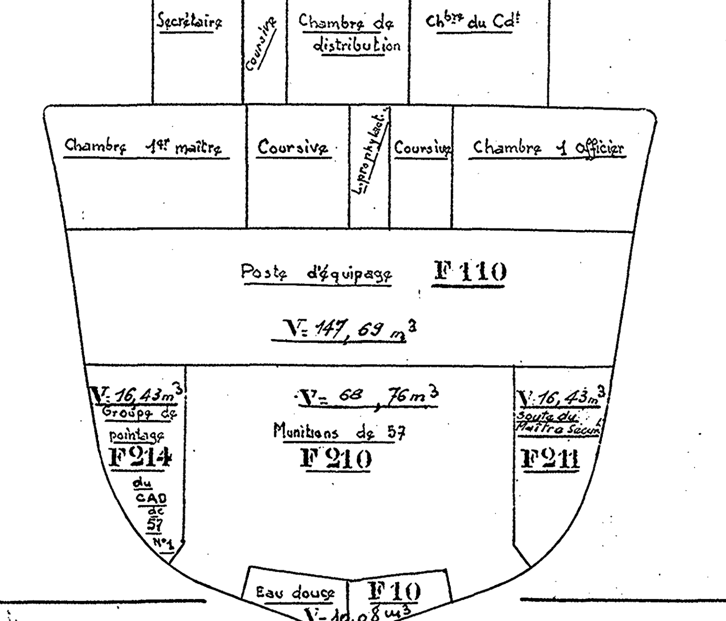

Coupe au couple 80 Vue de l'AR

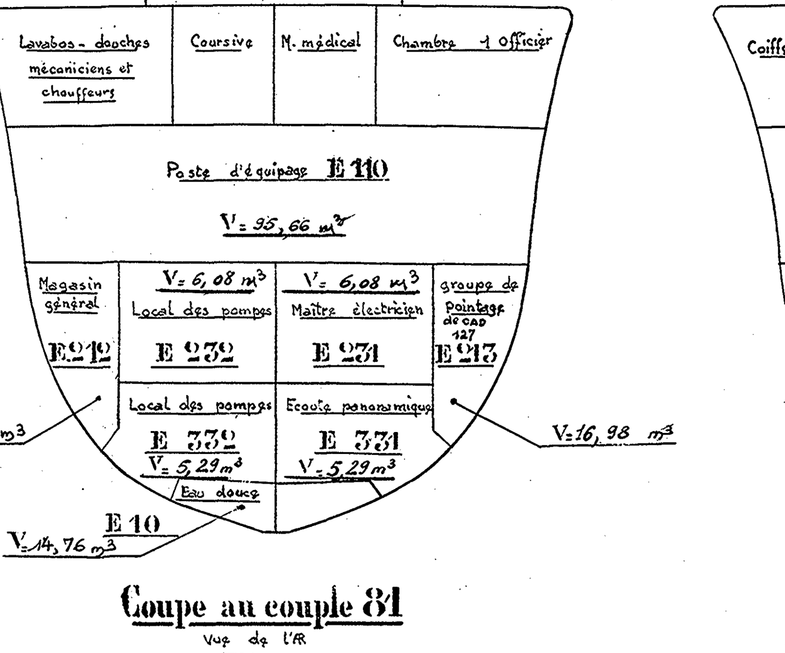

Coupe au couple 81
Vue de l'AR

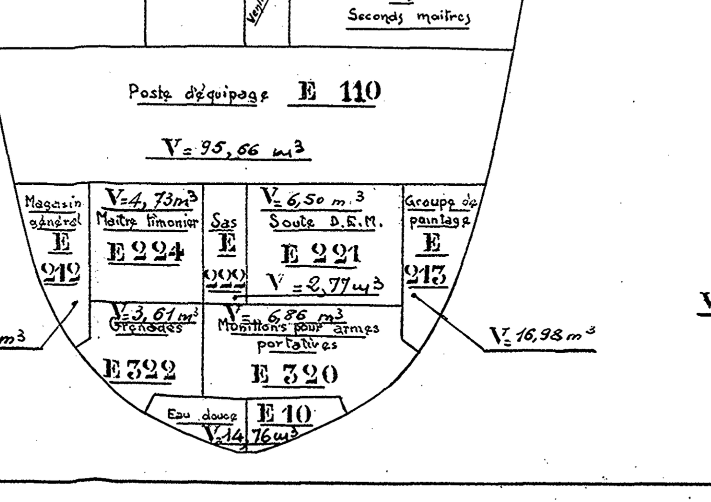

Coupe au couple 84
Vue de l'AR

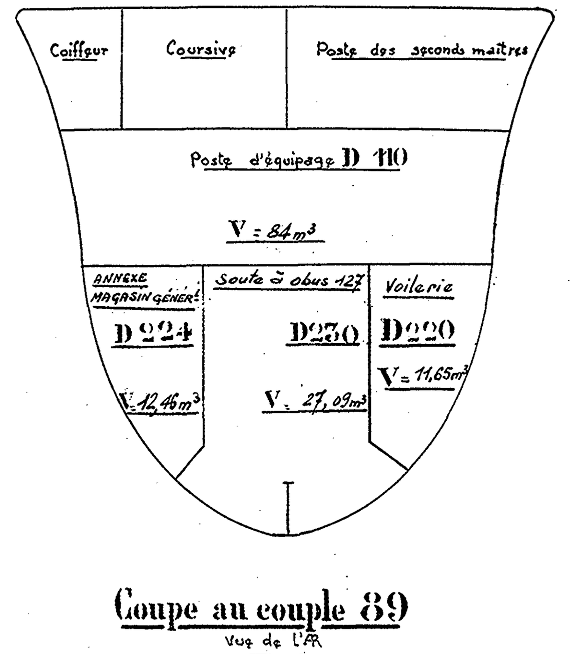

Coupe au couple 89
Vue de l'AR

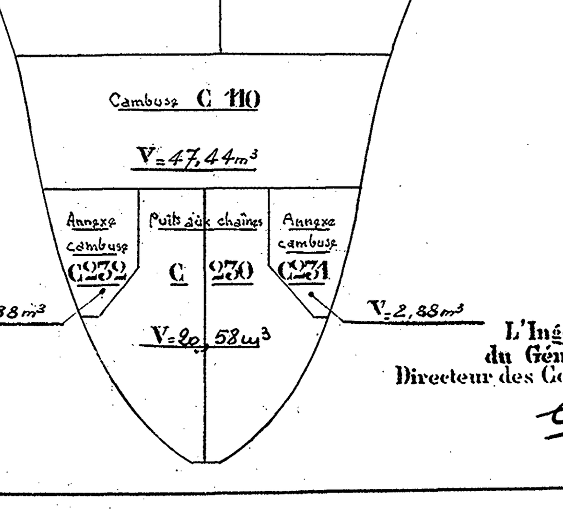

Escorteurs d'escadre
TYPE SURCOUF

Construits à LORIENT
sur les plans du Service Technique des Constructions et Armes Navales

2ème Tranche

COMPARTIMENTAGE

COUPES LONGITUDINALE ET TRANSVERSALES

Conforme à l'exécution
(à la date du 1-1-57)

Echelle: 15m/m par mètre

L'Ingénieur en Chef
du Génie Maritime PICARD

L'Ingénieur en Chef
du Génie Maritime CAUCHY
Chef de la Section des Constrns Neuves

L'Ingénieur Général
du Génie Maritime CASTELLAN
Directeur des Constructions et Armes Navales